Zał. graf. nr 1

MAPA DO CELÓW PROJEKTOWYCH

Skala 1 : 500

Mapę wykonano w OPGK "GEOMAP" Sp. z o.o.
Oddział Geodezyjny w Gorzowie Wlkp.

Mapa aktualna na 14.06.2005 r. KERG: 2-393/2005

Kierownik oddziału
inż. M. Górski
Uprawnienia nr 3114

Obsługę Przedsiębiorstwo
Geodezyjno-Kartograficzne "Geomap" Sp. z o.o.
ul. Krośnieńska 3, 66-625 Zielona Góra
NIP 929-005-25-81
ODDZIAŁ GEODEZYJNY W GORZOWIE WLKP.
ul. Jagiellończyka 19, tel.7226 770, tel./fax 7224 749
e-mail: geomapgw@poczta.pl

woj.: lubuskie
miasto: Gorzów Wlkp.
ul. Estkowskiego (AWF)
obręb: 5 – Śródmieście

Nie wyklucza się istnienia urządzeń podziemnych nie zgłoszonych do inwentaryzacji lub nie wykazanych w jednostkach branżowych.

W obszarze aktualizacji nie występują projektowane i uzgodnione w ZUDP sieci uzbrojenia terenu

Zgodnie z art. 18 ustawy z dnia 17.05.1989 r. - Prawo geodezyjne i kartograficzne (t.j. Dz. U. 2000 r. Nr 100, pozycja 1086, ze zm) rozpowszechnianie, rozprowadzanie oraz reprodukowanie w celu rozpowszechniania i rozprowadzania niniejszej mapy wymaga zezwolenia Prezydenta Miasta Gorzowa Wlkp.

Urząd Miasta Gorzowa Wlkp.
MIEJSKI OŚRODEK DOKUMENTACJI GEODEZYJNEJ I KARTOGRAFICZNEJ w Gorzowie Wlkp.
W obszarze zaznaczonym linią ..... dokonano aktualizacji treści mapy zasadniczej.
Dokumenty z powyższego zasobu przyjęto do zasobu powiatowego
w dniu 2005 CZE. 24 i zarejestrowano pod nr EWID. 2-393/2005
NINIEJSZA MAPA JEST MAPĄ DO CELÓW PROJEKTOWYCH
Projektowane obiekty i uzbrojenie wymagające pozwolenia na budowę podlegają wytyczeniu i inwentaryzacji powykonawczej przez jednostkę uprawnioną do wykonywania prac geodezyjnych.
2005 CZE. 24
Gorzów Wlkp. .....

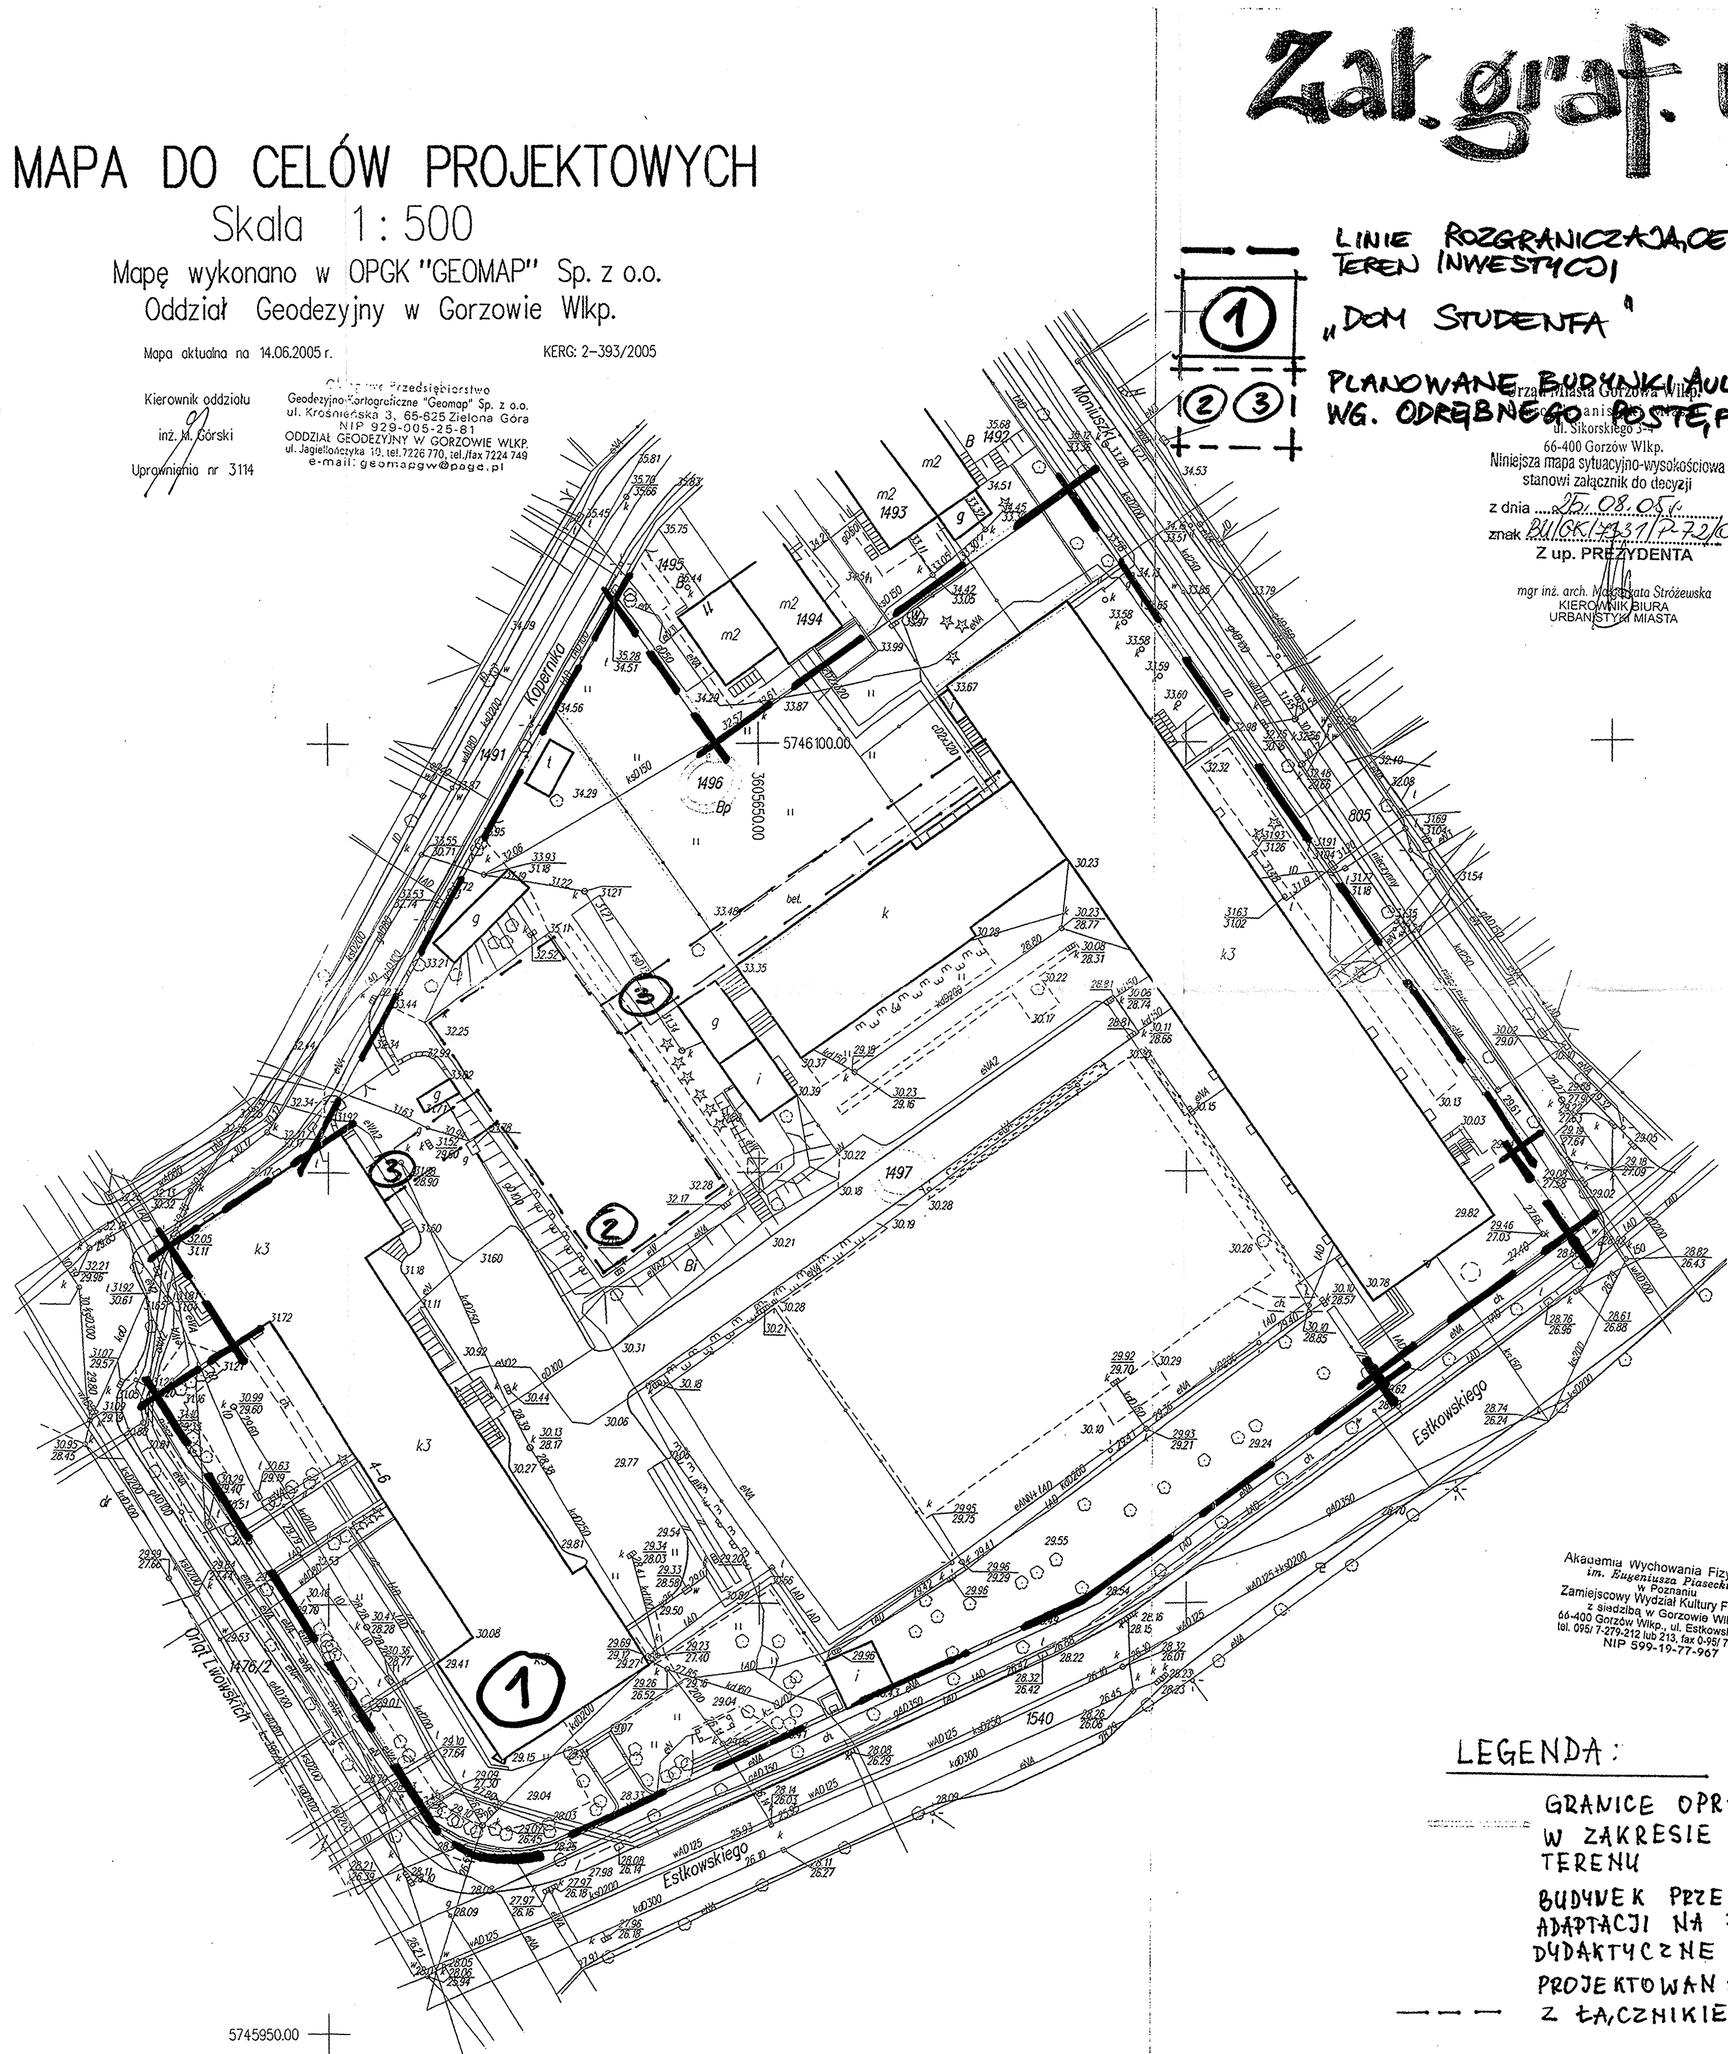

LINIE ROZGRANICZAJĄCE TEREN INWESTYCJI

„DOM STUDENTA"

PLANOWANE BUDYNKI AULI I ŁĄCZNIKA WG. ODRĘBNEGO POSTĘPOWANIA

Urząd Miasta Gorzowa Wlkp.
Biuro Planowania Przestrzennego
ul. Sikorskiego 3-4
66-400 Gorzów Wlkp.
Niniejsza mapa sytuacyjno-wysokościowa stanowi załącznik do decyzji
z dnia ...25.08.05 r.
znak BU/GK/7331/P-72/05
Z up. PREZYDENTA
mgr inż. arch. Małgorzata Stróżewska
KIEROWNIK BIURA URBANISTYKI MIASTA

ZA ZGODNOŚĆ Z ORYGINAŁEM
29.07.2006

Akademia Wychowania Fizycznego
im. Eugeniusza Piaseckiego
w Poznaniu
Zamiejscowy Wydział Kultury Fizycznej
z siedzibą w Gorzowie Wlkp.
66-400 Gorzów Wlkp., ul. Estkowskiego 13
tel. 095/ 7-279-212 lub 213, fax 0-95/ 7-279-120
NIP 599-19-77-967

LEGENDA:

GRANICE OPRACOWANIA W ZAKRESIE ZAGOSPODAROWANIA TERENU

BUDYNEK PRZEWIDZIANY DO ADAPTACJI NA POTRZEBY DYDAKTYCZNE

PROJEKTOWANA AULA Z ŁĄCZNIKIEM

Za zgodność z oryginałem
dnia 05 MAJ 2008 Podpis .....